


**PISO INFERIOR—PLANTA
DECANTADORES**

1
ESCALA 1:50

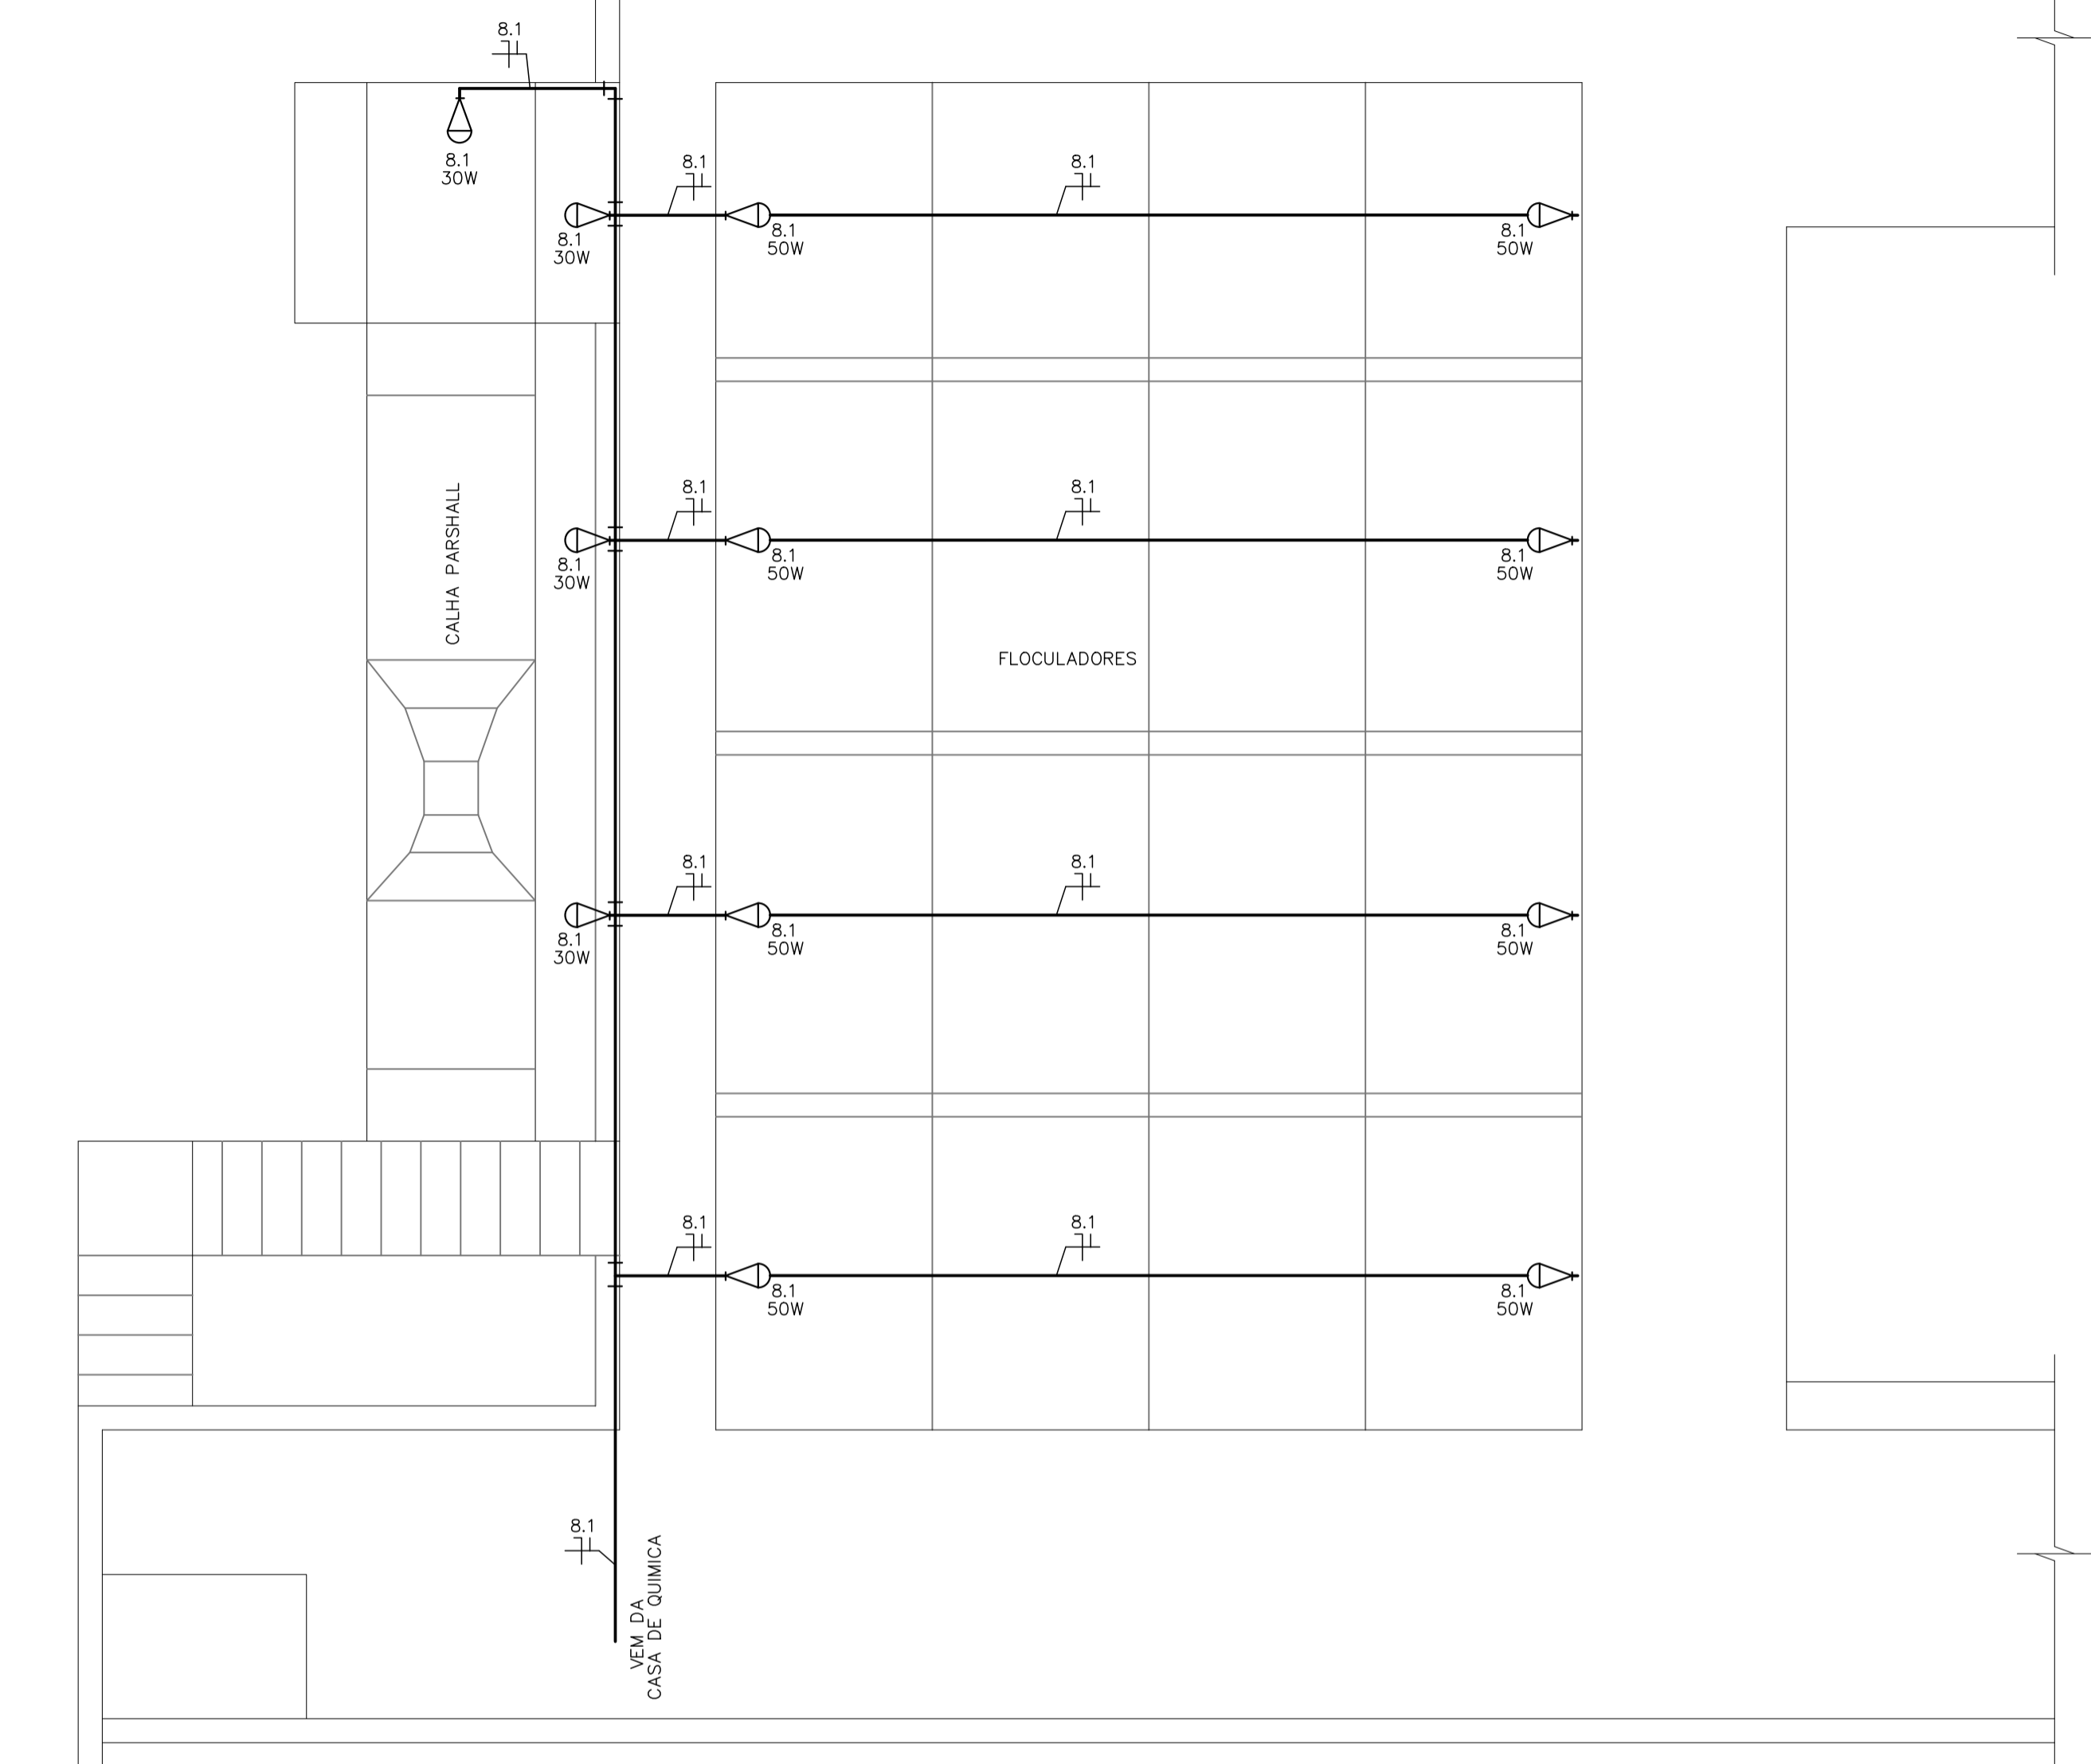

**PISO INFERIOR—PLANTA
FLOCULADORES**

2
ESCALA 1:50

NOTAS

- 1 - COTAS E DIMENSÕES EM MILÍMETRO, EXCETO ONDE INDICADO.
- 2 - PARA PLANTA DOS FILTROS, VER DES N°
- 3 - PARA NOTAS GERAIS E SIMBOLOGIA VER DES N°
- 4 - PARA PLANTA DA ILUMINAÇÃO EXTERNA, VER DES N°

REVISÃO	DATA	ASSINATURA	EMISSÃO INICIAL	DESCRIÇÃO
02	-	-	-	-
01	-	-	-	-
00	NOV/2019	GMD ENG°	EMISSÃO INICIAL	

GMD ENGENHARIA ELÉTRICA		CONTRATO N° 000020/2019	ART N° 1420190000005687926
RESPONSÁVEL TÉCNICO		COORDENADOR DA EMPRESA	PROJETISTA
GERALDO MAGELA DOLABELA	CREA 11.391/D	DANIEL C. FERRARI	CREA 118.341/B
GMD ENG.		DATA	NOVEMBRO/2019
ESCALA		TIPO	INDICADA
FLOCULADORES E DECANTADORES - PROJETO DE MELHORIAS / AS-BUILT		TIPO	FOLHA
			EL 17/46
AUTORIZADO	APROVADO	VERIFICADO	ELABORADO
ENG° ODECO DA SILVA MELO DIRETOR EXECUTIVO DO SAAE	ENG° GERALDO DOLABELA DIRETOR DA GMD ENGENHARIA	ENG° DANIEL FERRARI ENGENHEIRO ELETRICISTA	GMD ENG° PROJETISTA
SAAE PIUMHI		PIUMHI - MG SERVIÇO AUTÔNOMO DE ÁGUA E ESGOTO	

NOME DO ARQUIVO DIGITAL: EPL-PIU-050ME